





JULKISIVU POHJOISEEN




JULKISIVU ITÄÄN

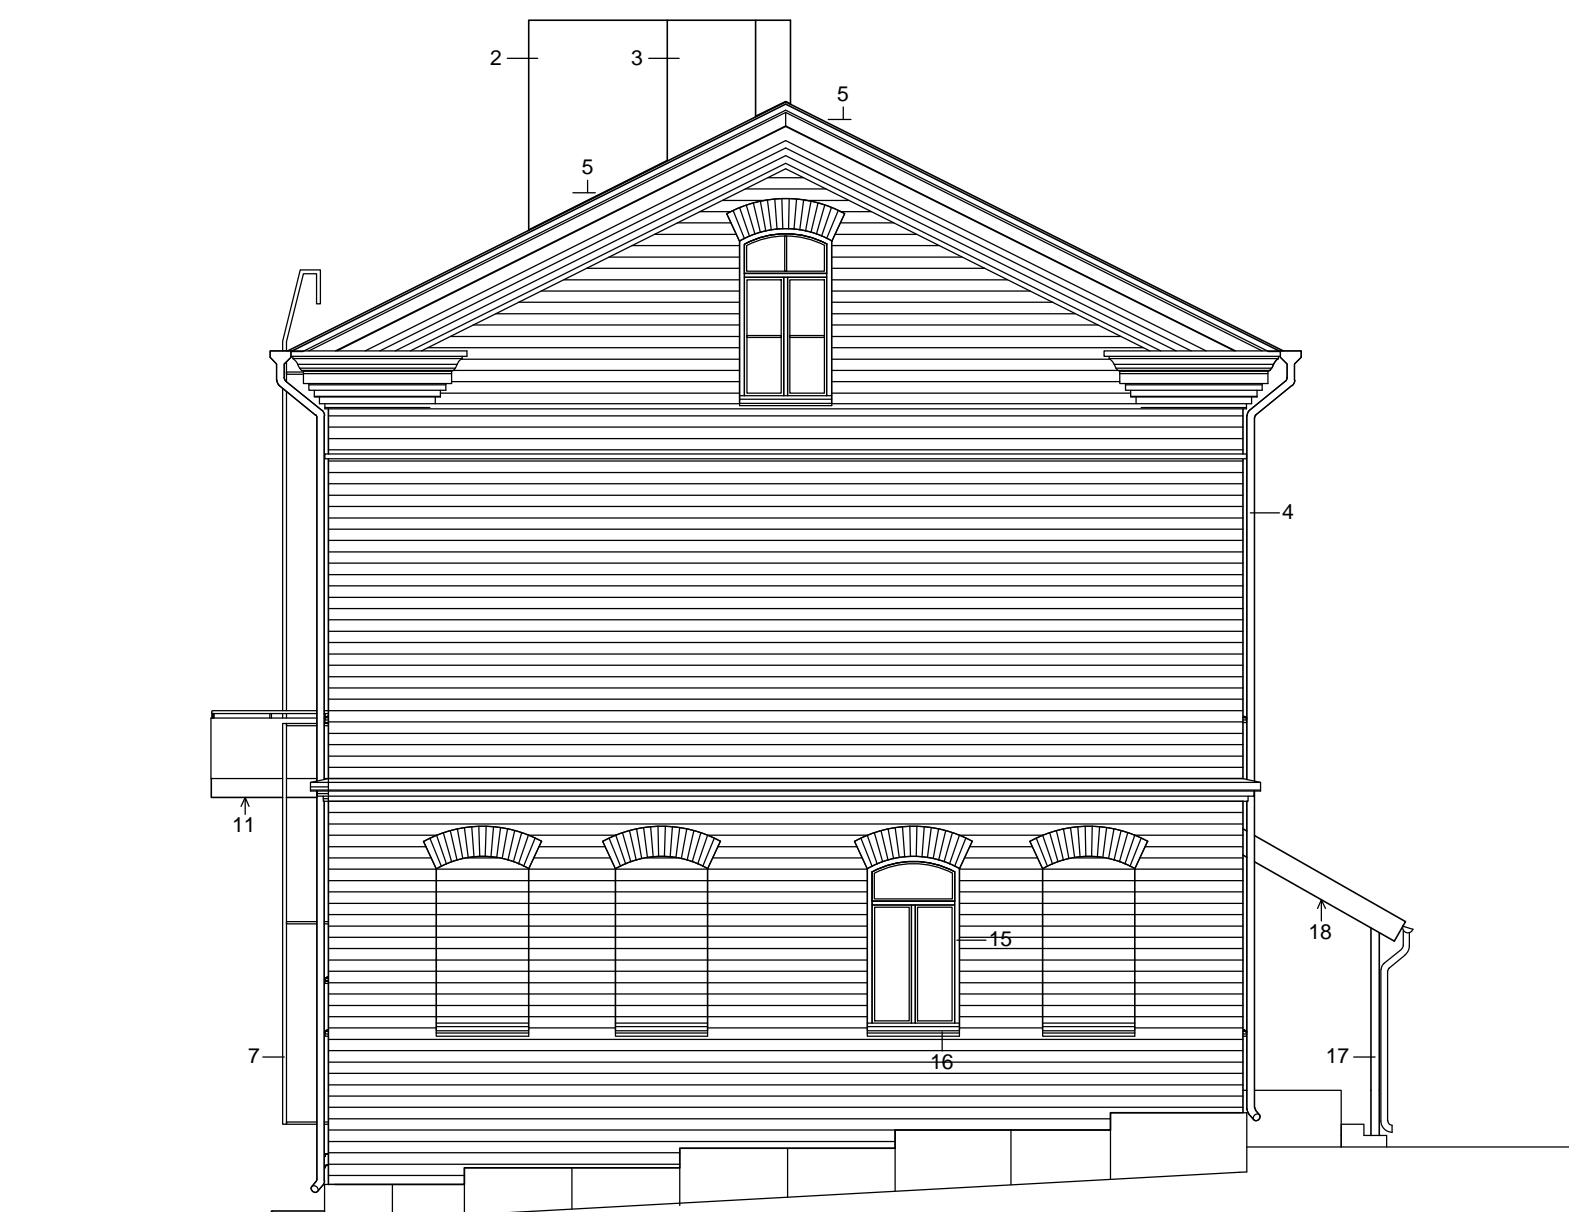

JULKISIVU ETELÄÄN

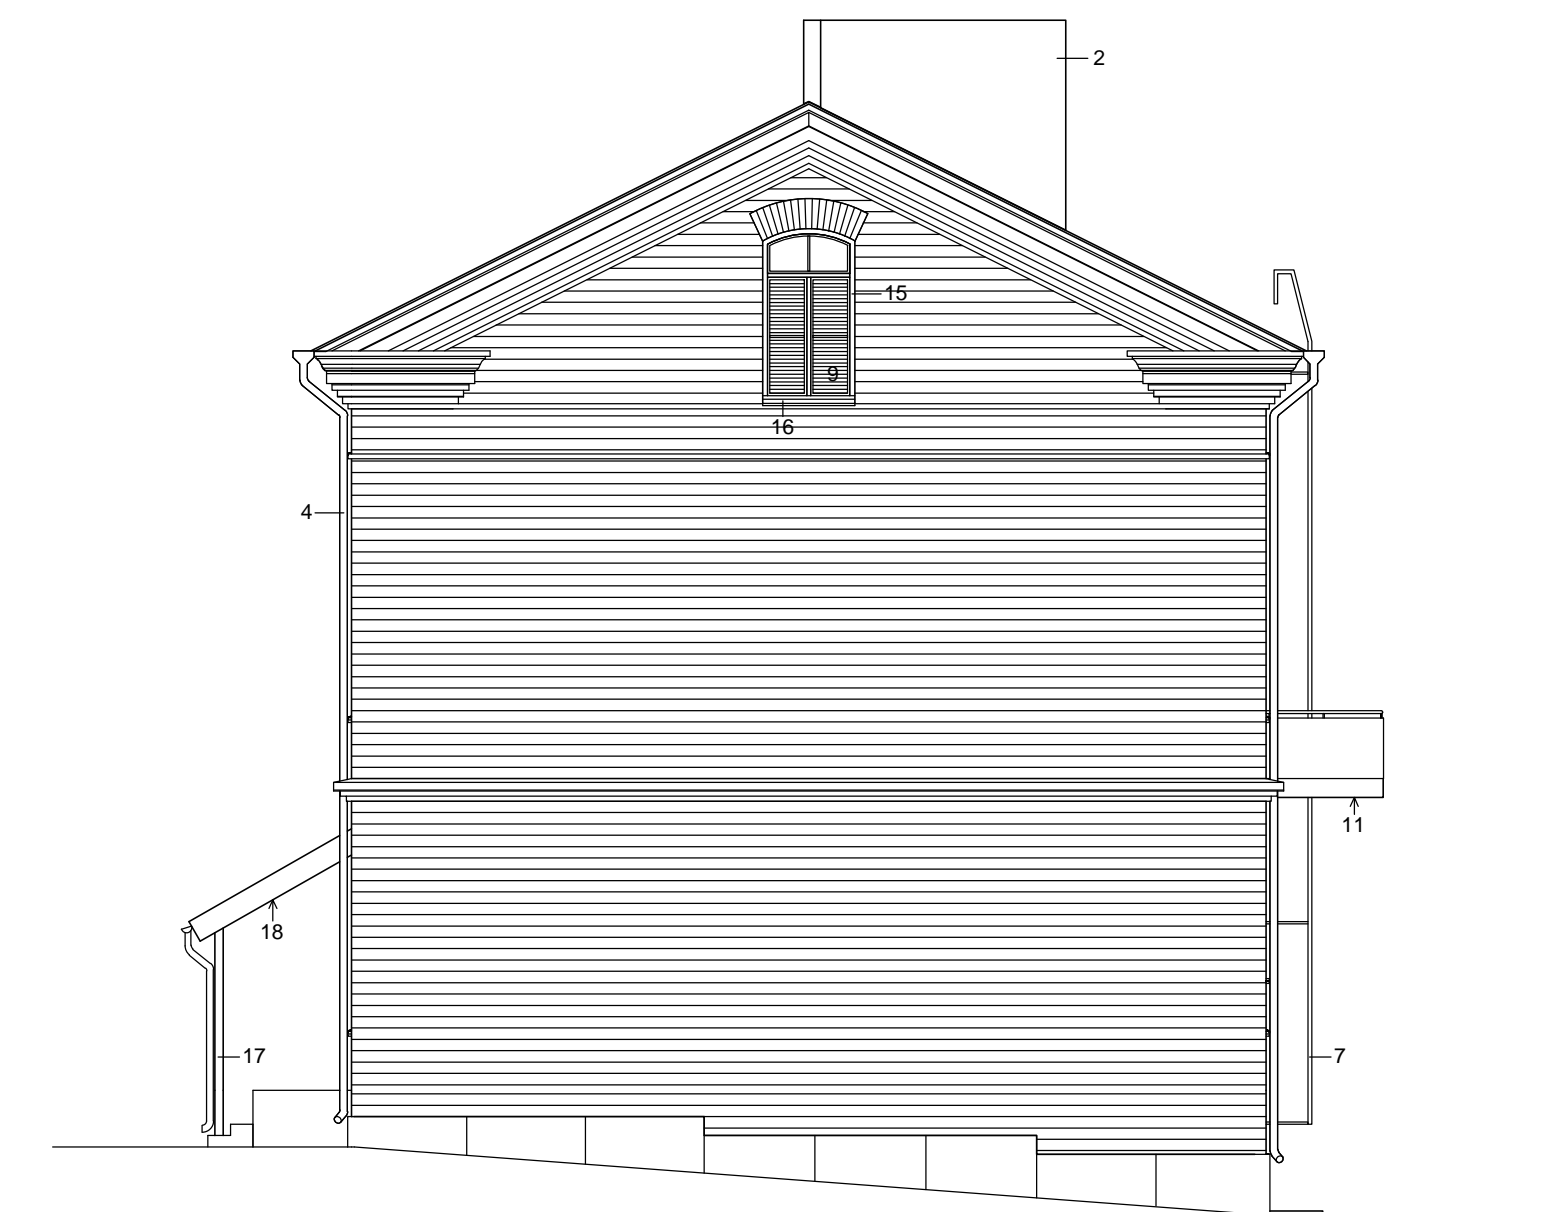

JULKISIVU LÄNTEEN

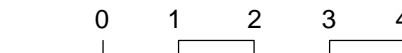

Julkisivujen korjaus-/muutostyöt ja värit:

- | | |
|--|-----------|
| 1. vesikaton uusiminen | musta |
| 2. vanhojen piippujen pellittäminen | musta |
| 3. uusi pellitetty iv-pippu | musta |
| 4. syöksystorvien uusiminen | punainen |
| 5. uudet kattosillat ja lapeportaat | musta |
| 6. vanhan tikkaan postaminen | musta |
| 7. uudet tikkaat ja vaakatangot | punainen |
| 8. uudet lumiesteet | musta |
| 9. ikkunoiden muutos iv-säleikköksi | valkoinen |
| 10. ikkunan muutos sp-ikkunaksi | ruskea |
| 11. parvekelaatan alapinnan uudelleenpinnoitus | valkoinen |
| 12. uudet ulko-ovet | ruskea |
| 13. rikkoutuneiden lasien vaihto | valkoinen |
| 14. köynnösten poistaminen | punainen |
| 15. ikkunoiden huoltomaalaus | valkoinen |
| 16. vesipeltien huoltomaalaus | punainen |
| 17. teräspiireiden huoltomaalaus | valkoinen |
| 18. katoksen puuosien huoltomaalaus | valkoinen |
| 19. uusi postilaatikko vanhojen tilalle | musta |
| 20. uudet autolämmityspisteet, 2kpl | |

LOPPUPIIRUSTUS 22.03.2013

Kaupunginosa/Kylä XXII (122)	Korttel/Tila 500	Tontti/Rn:o 1	Piirustuskäyttötunnus Työpiirustus	Sivu 1
Rakennuskohde Hatanpään puistokoti			Sisältö JULKISIVUT	Mittakaavat 1:100
HATANPÄÄN PUISTOKUJA 12, 33900 TAMPERE				
a f k k i e h d i i KONTUKOSKI		Suunnittelija ARK		Työnumero 085
		Piirustuksen numero 107		Muutosluomus Pvm 21.05.2012

K.O.S.A./KYLÄ XXII	KORTTELI/TILA 500	TONTTI/RN-O 1	VIIRANOMAISEN ARKISTOMERKINTÖÄ VARTEN
RAKENNUSKOHTEEN NIMI JA OSOITE HATANPÄÄN PUISTOKOTI Hatanpään puistokuja 12 33900 TAMPERE			PIIRUSTUSLAJI JULKISIVUT
			JUOKS.N-O MITTAKAAVAT 1:100

<p>TAMPEREEN TILAKESKUS SUUNNITTELUYKSIKKÖ</p> <p>FRENCKELLINAUKIO 2K PL 487 33101 TAMPERE</p> <p>PUH 03-565 611 FAX 03-5656 5685</p>	SUUNNITTELIJA ARK
	PIIRITÄJÄ ARKISTONUMERO 39AJ
PÄIVÄMÄÄRÄ 15.5.2013	