



LEIKKAUS A-A 1:100

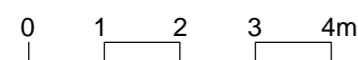

PIIRUSTUSMERKINNÄT

■ Vanha rakenne

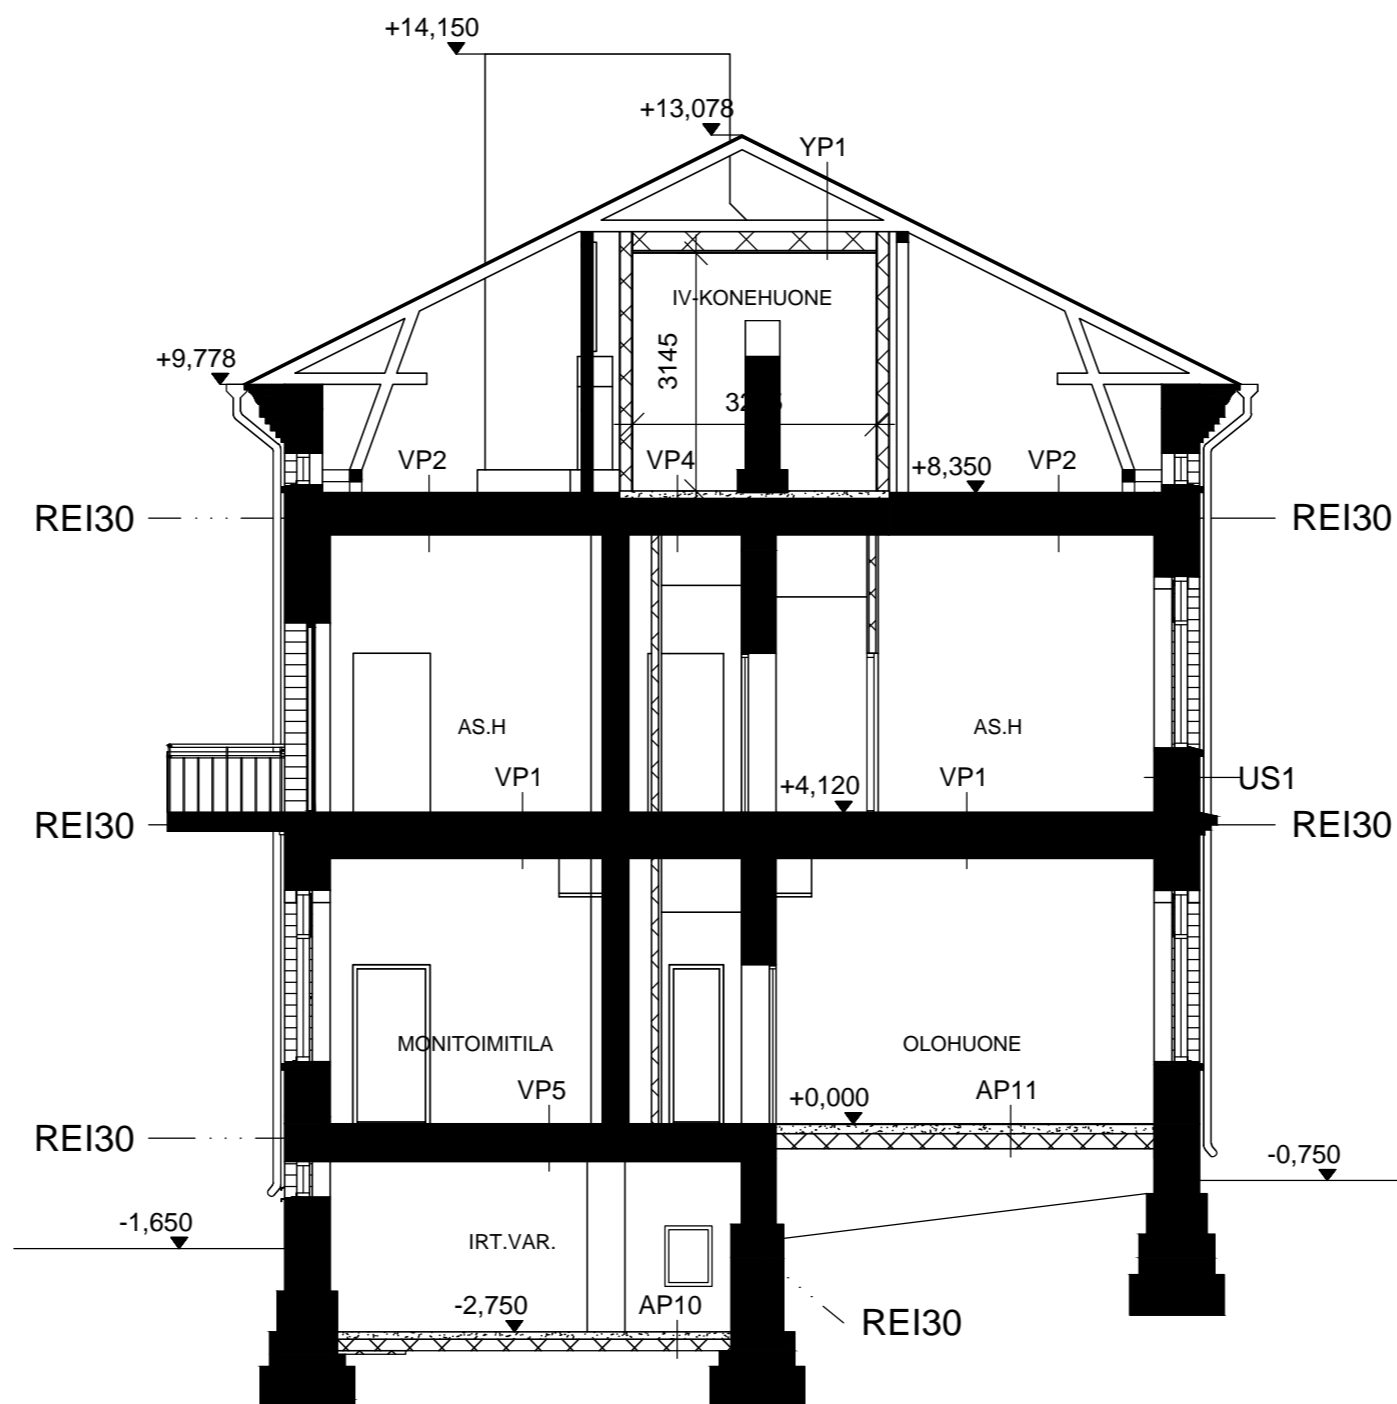

LEIKKAUS B-B 1:100

## LOPPUPIIRUSTUS 22.03.2013

Kaupunginosa/Kylä XXII (122)	Kortteli/Tila 500	Tontti/Rn:o 1	Piirustuslaji TYÖPIIRUSTUS	Sivu
Rakennuskohde <b>HATANPÄÄN PUISTOKOTI</b>	HATANPÄÄN PUISTOKUJA 12, 33900 TAMPERE		Sisältö LEIKKAUKSET	Mittakaavat 1:100
arkkitehdit KONTUKOSKI	Haarilankatu 1A, 33230 Tampere arkkitehdit@kontukoski.com www.kontukoski.com	puh. 040 5170 290	Suunnitteluala <b>ARK</b>	Työnumero 085
			Piirustusnumero 108	Muutostunnus
				Pvm 21.05.2012

K.O.SA/KYLÄ XXII	KORTTELI/TILA 500	TONTTI/RN:O 1	VIRANOMAISEN ARKISTOMERKINTÖJÄ VARTEN	
RAKENNUSOIMENPIDE			PIIRUSTUSLAJI	JUOKS.N:O
RAKENNUSKOHTEN NIMI JA OSOITE <b>HATANPÄÄN PUISTOKOTI</b> Hatanpään puistokuva 12 33900 TAMPERE			PIIRUSTUKSEN SISÄLTÖ LEIKKAUKSET A-A JA B-B	MITTAKAAVAT 1:100

**TAMPEREEN  
TILAKESKUS  
SUUNNITTELUYKSIKKÖ**

FRENCKELLINAUKIO 2K  
PL 487 33101 TAMPERE

PUH 03-565 611  
FAX 03-5656 5685

SUUNNITTELUJA	<b>ARK</b>
PIIRTÄJÄ	ARKISTONUMERO 39AL
PÄIVÄMÄÄRÄ 15.5.2013	