


BRUTTOALA 83,5 m<sup>2</sup>  
 KERROSALA 250mm -  
 KERROSALA (250mm) -  
 HUONEISTOALA 53 m<sup>2</sup>

PIIRUSTUSMERKINNÄT

Vanha rakenne

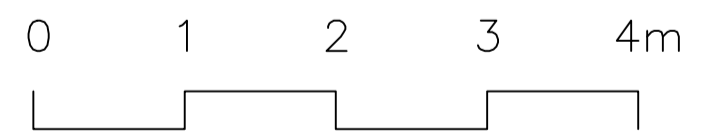

LOPPUPIIRUSTUS 22.03.2013

Kaavangrossakäsi XXII (122)	Korttelitila 500	Tontti/Rno 1	Viranomaisen merkintä
Rakennustunnus			
Rakennusmerkki MUUTOS	Piirustaja TYÖPIIRUSTUS		Juoks.no
Rakennuskohde HATANPÄÄN PUISTOKOTI	Sisältö POHJAPIIRUSTUS KELLARI		Mittakaava 1:50
HATANPÄÄN PUISTOKUJA 12 33900 TAMPERE	Suunnittelija ARK	Työnumero 085	Piirustuksen numero 102
arkkitehdit KONTUKOSKI	Haarankatu, 1A, 33250 Tampere arkkitehti@kontukoski.com www.kontukoski.com puh. 040 5170 290		Pvm 21.05.2012

K.O.S.A./K.Y.L.A.	KORTTELI/TILA	TONTTI/RNO	VIHANOMASEN ARKISTOMERKINTÖJÄ VARTEN
XXII	500	1	
RAKENNUSKOHTEEN NIMI JA OSOITE	PIIRUSTUSLAJI	JUOKS.NO	
HATANPÄÄN PUISTOKOTI Hatanpään puistokuja 12 33900 TAMPERE	PIIRUSTUKSEN SIKLIT KELLARIKERROS	MITTAKAAVA 1:50	

**TAMPEREEN TILAKESKUS**  
 SUUNNITTELUYKSIKKÖ

ARK  
 ARKISTONUMERO 39APK

FRANKELLINVAIKKO 2K  
 PL 487 33101 TAMPERE

PUH 03-565 611  
 FAX 03-5656 5685

PAIVAMAARA  
 15.5.2013